


AUSTRIA CENTER: SOUS-SOL 3

Parking 26 places

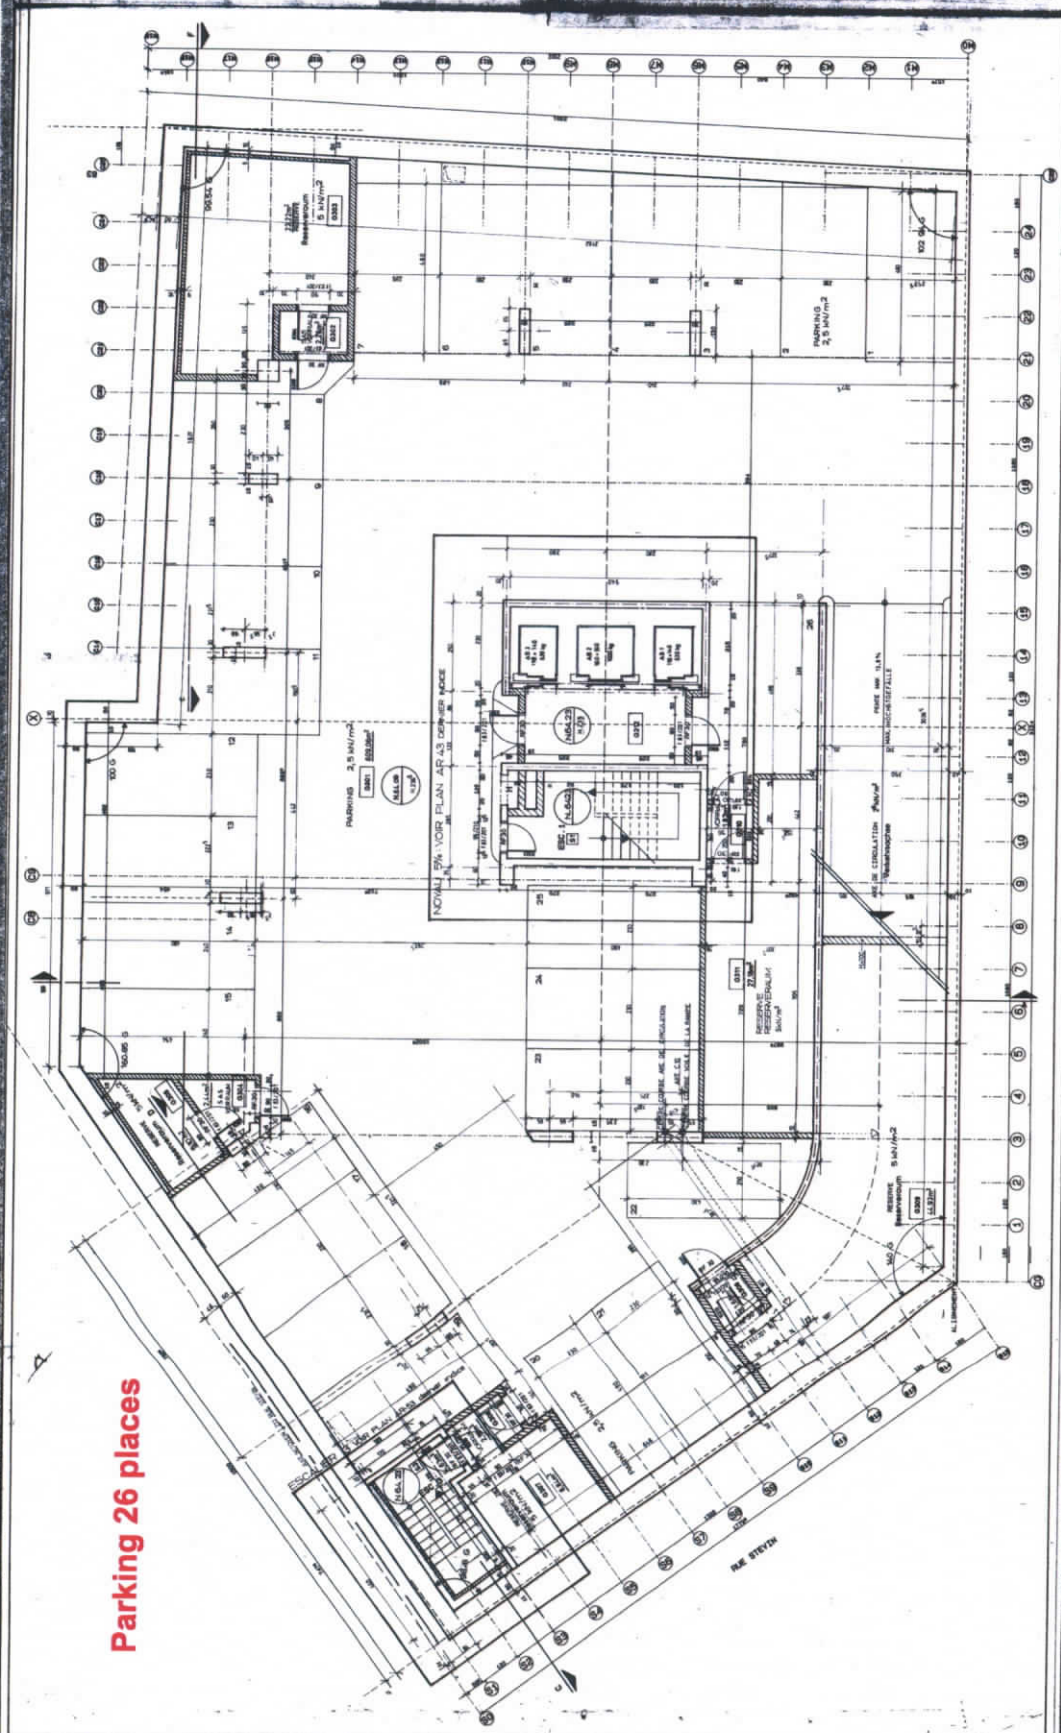

1	PROJET	PROJET
2	PROJET	PROJET
AUSTRIA CENTER
CORTANGE S.A.

AR 1
SOUS-SOL 3
U.G. - 3
J. SCHLITTE
 DATE: 15.10.07
 EXECUTION: AR 1

AUSTRIA CENTER: SOUS-SOL 2

Parking 25 places

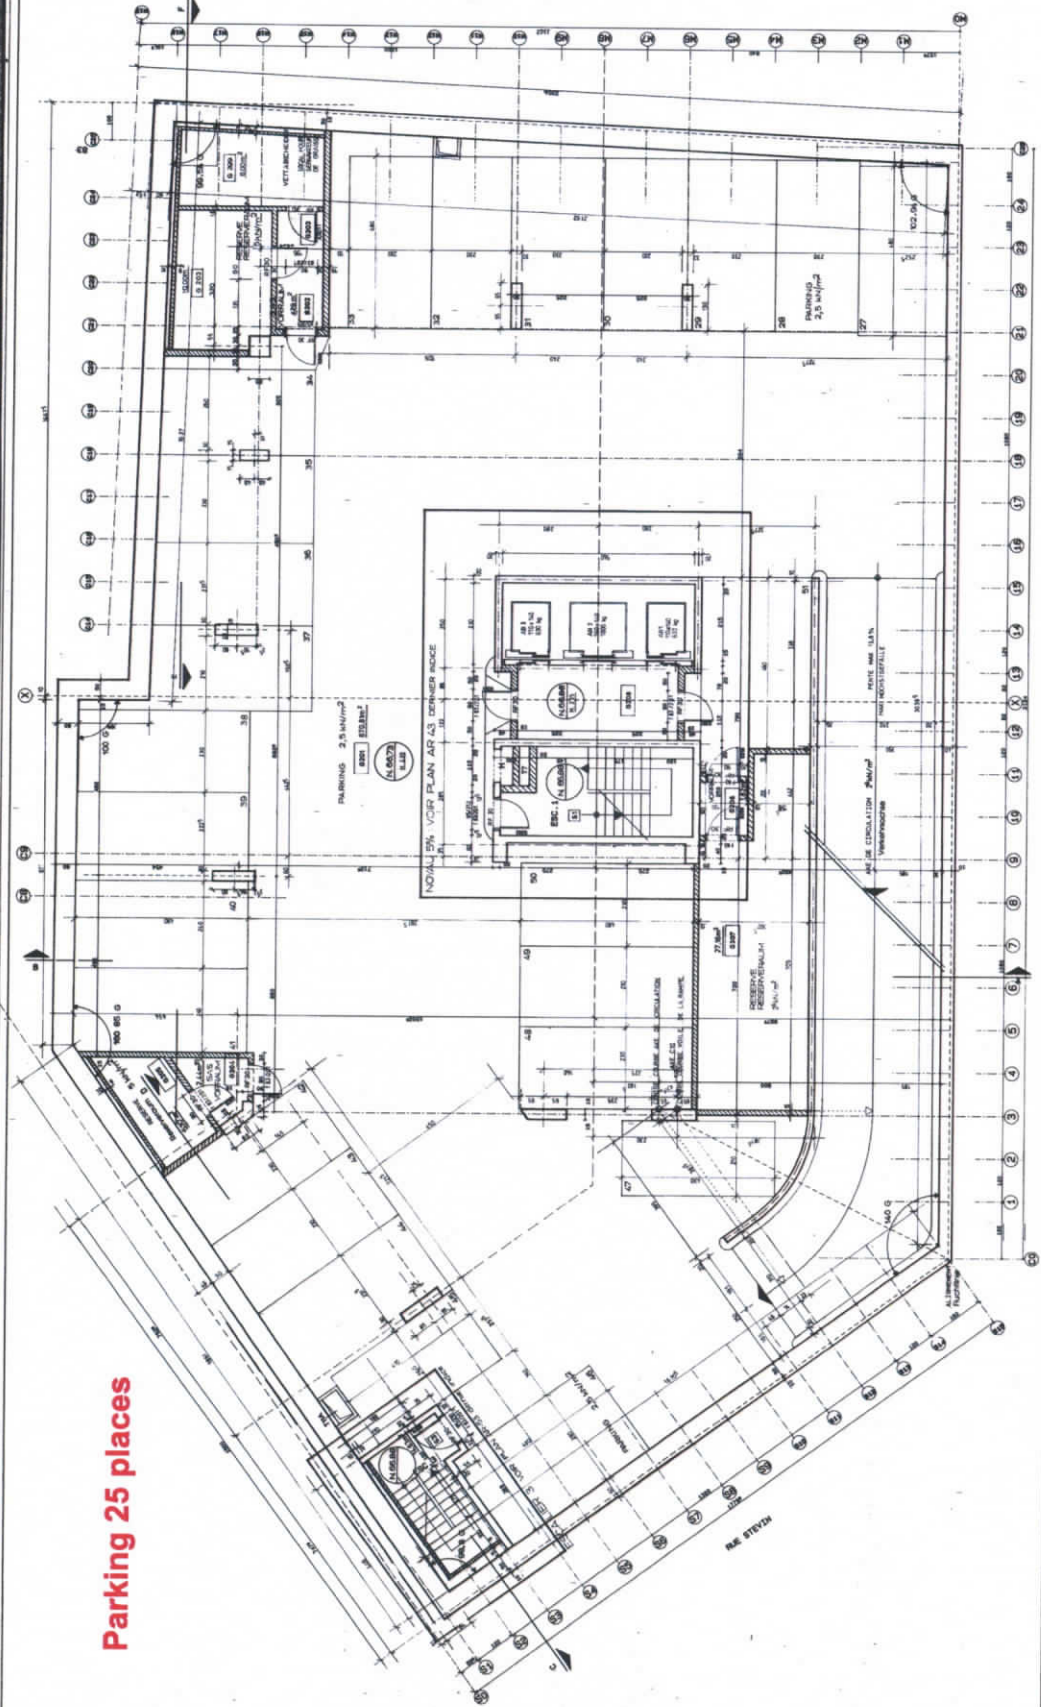

NO.	DATE	DESCRIPTION	REVISION
1			
2			
AUSTRIA CENTER
COTANGE S.A.
111, Chemin de la Vallée - 1000 Bruxelles

MAITRE DE L'OUVRAGE
COORDONATEUR ET DIRECTEUR DES TRAVAUX
111, Chemin de la Vallée - 1000 Bruxelles

LEAFLOCK
EURESCO

F. SCHILLING & C.
11, Rue de la ...

Herpain
11, Rue de la ...


ATECO
11, Rue de la ...

MARITZ ACUSTICAL ADVISER
11, Rue de la ...

AS BUILT PHASE
1.1.10.10
U.G. - 2

EXECUTION AR 2

AUSTRIA CENTER: REZ de CHAUSSEE

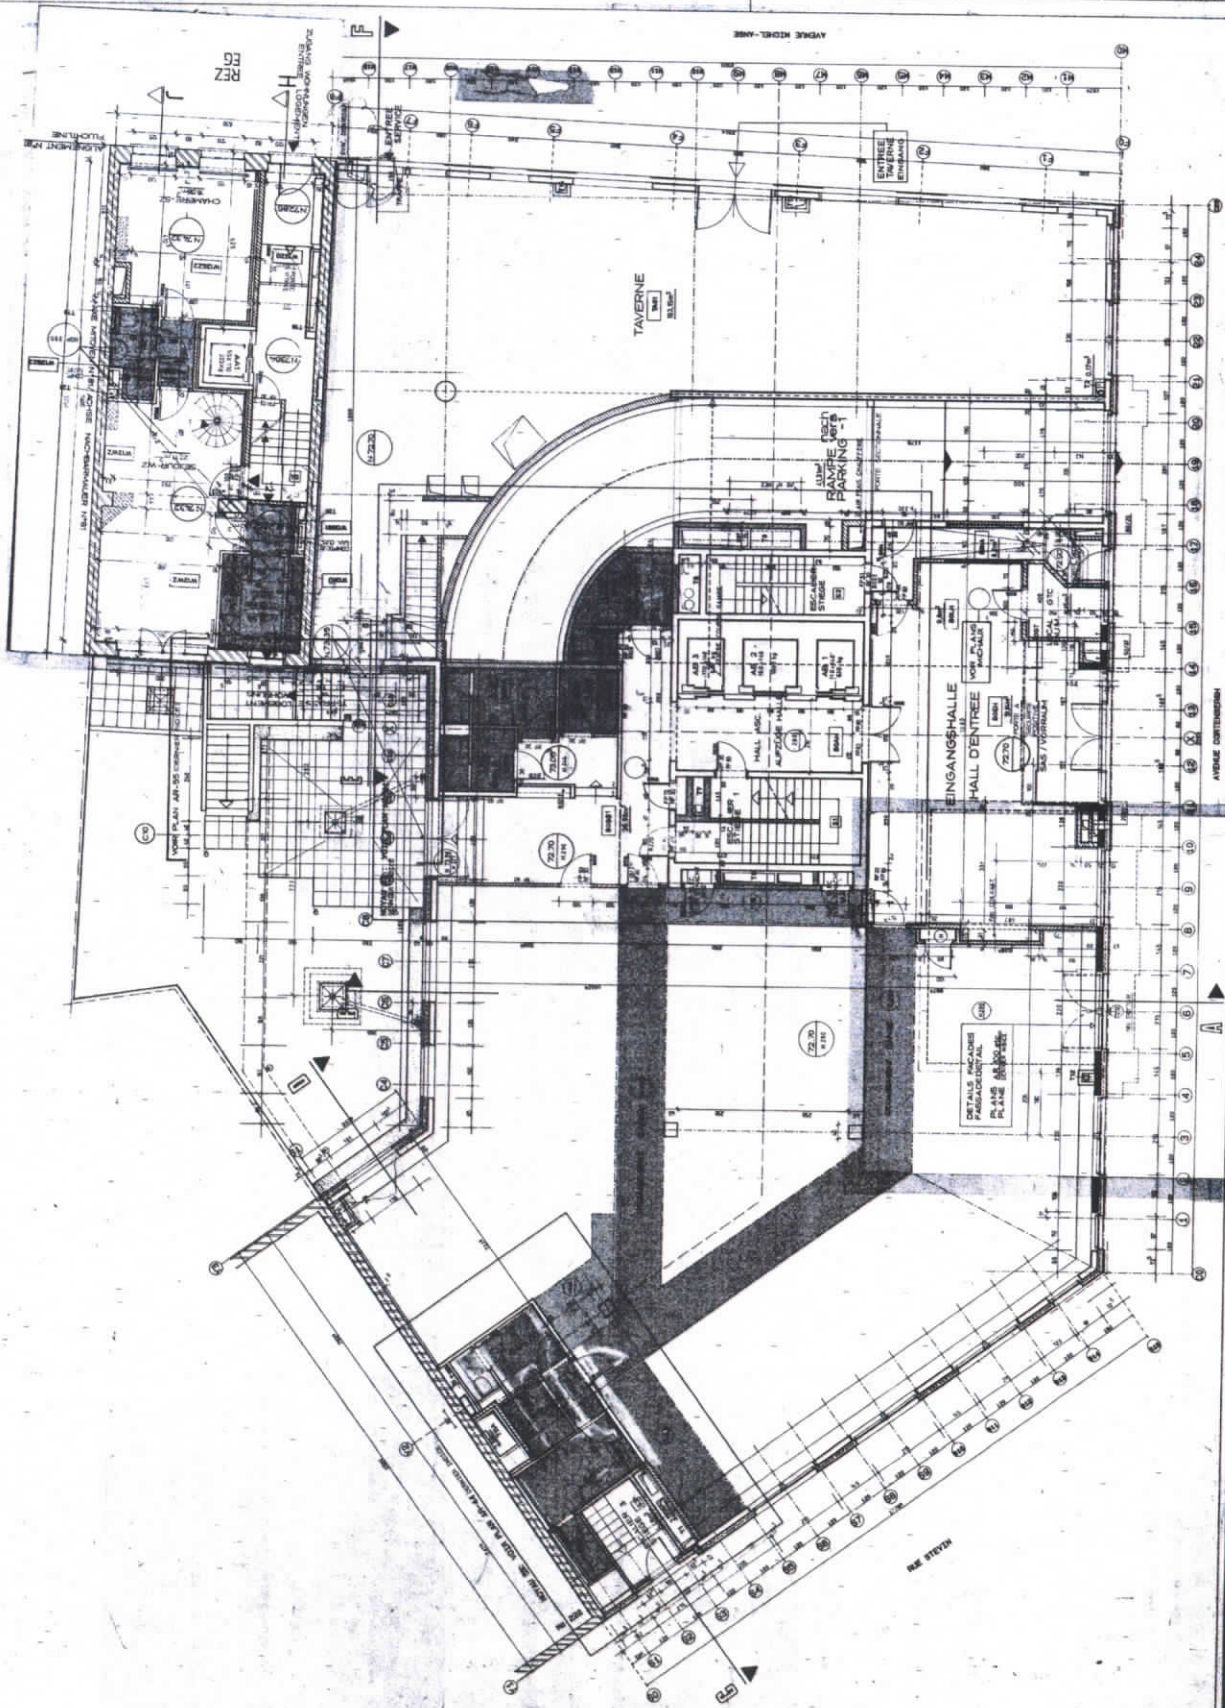

...

AUSTRIA CENTER
CORTAGE SA

REZ EG
 EXECUTION

AUSTRIA CENTER: TOITURE

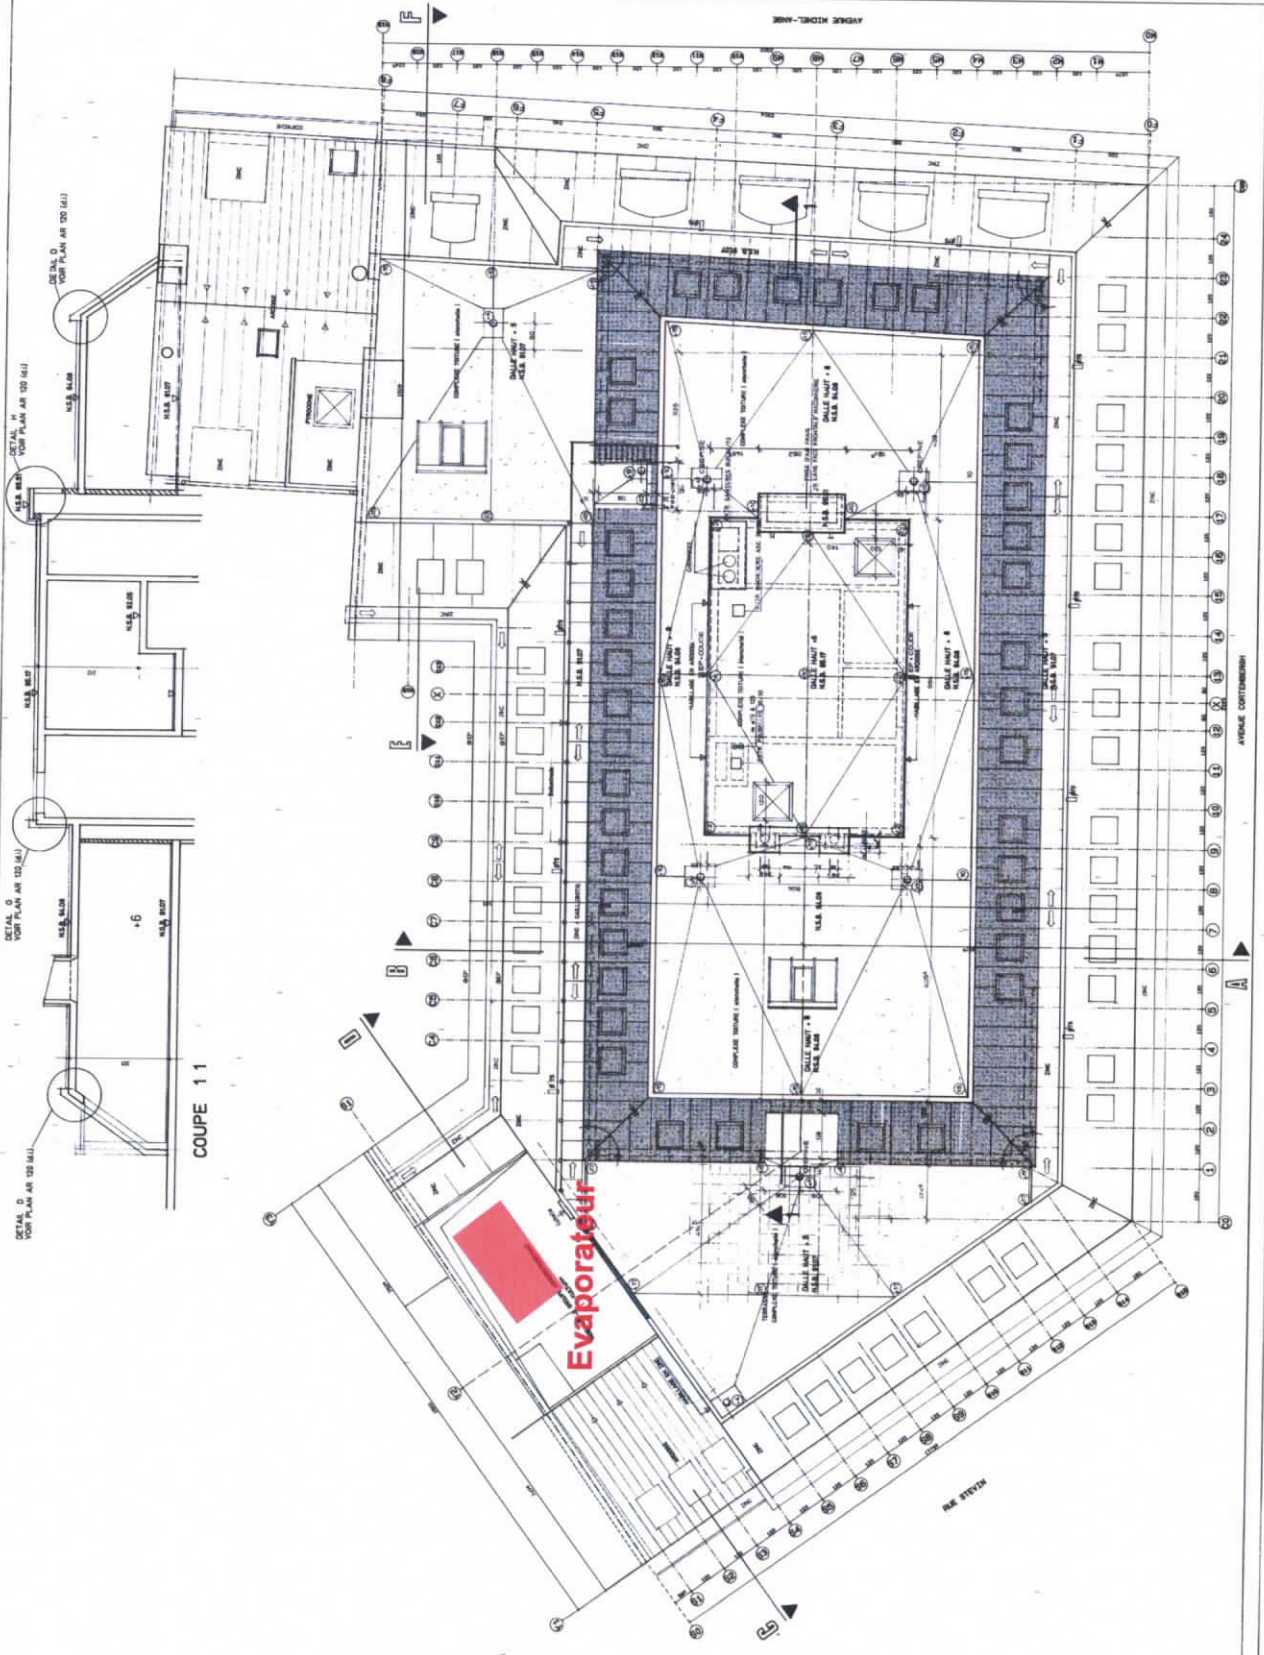

DETAIL D
VOR PLAN AR 100 (41)

DETAIL D
VOR PLAN AR 100 (41)

COUPE 1-1

Evaporateur

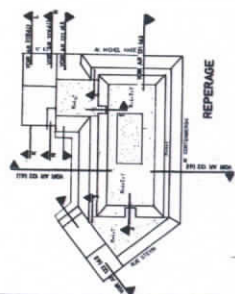

REPERAGE

LES COUPES DANS LES TOITURES - éch. 1/50
VOR PLANS AR 121-122-123 et 214(41)
LES DETAILS / éch. 1/50
VOR AR 100 (carnet A3 XL)

NO	DATE	MODIFICATION	PREPARE
1			
2			
3			
4			
5			
6			
7			
8			
9			
10			

AUSTRIA CENTER
CORTEGE S.A.

LEAFLOCK
EURESICO

Herpain

ATEMCO

MANTY SCORICAL JAVIER

RECO

TOITURES / **TOITURES**

TOITURES / **DACH**

AR 11

EXECUTION